


| | | | | | |
|---|---|---|---|---|---|
| MZUM.PL S.A.<br>WEBTEAM s.c.<br>RCI Sp. z o.o. | Dkumentacja powykonawcza | Skala | Nr rys. | Arkusz | Arkuszy |
| | MIEJSKA SIEĆ SZEROKOPASMOWA W DĄBROWIE GÓRNICZEJ | 1:1000 | 2 | 140 | 188 |

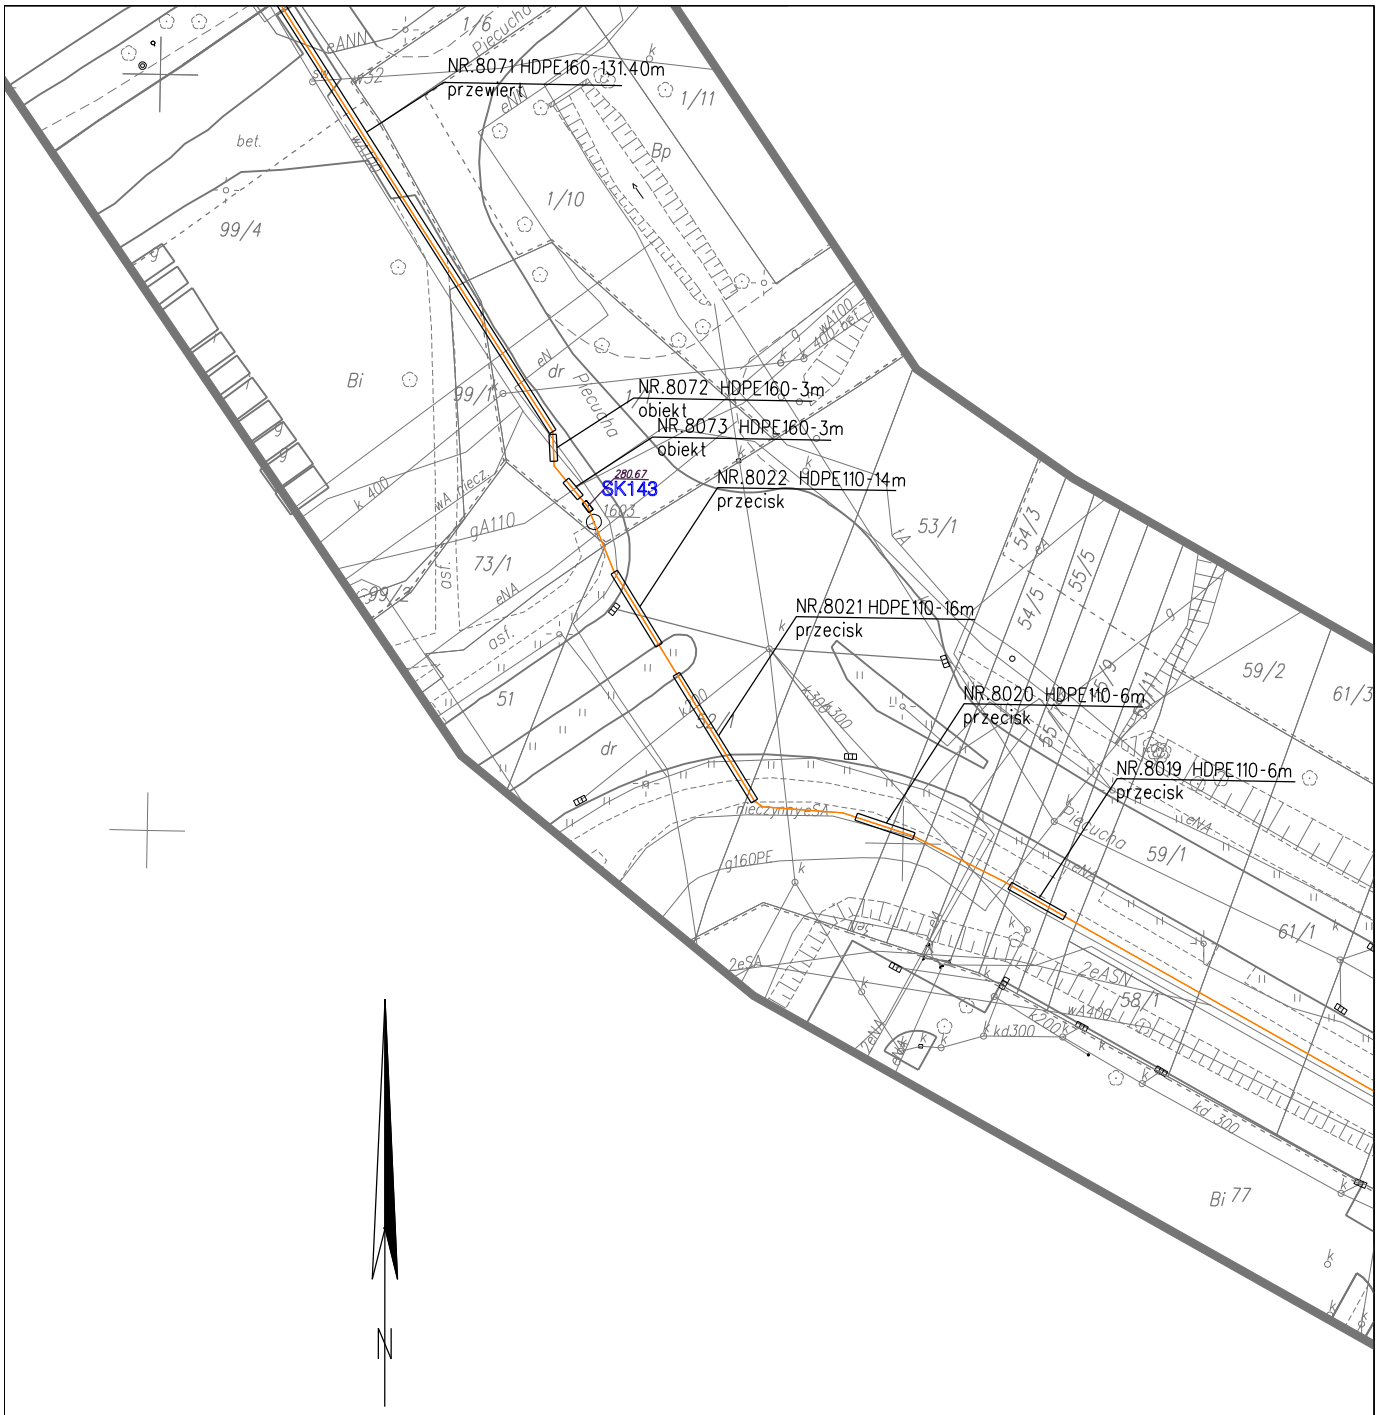


| MZUM.PL S.A.<br>WEBTEAM s.c.<br>RCI Sp. z o.o. | Dkumentacja powykonawcza | Skala | Nr rys. | Arkusz | Arkuszy |
|---|---|---|---|---|---|
| | MIEJSKA SIEĆ SZEROKOPASMOWA W DĄBROWIE GÓRNICZEJ | 1:1000 | 2 | 141 | 188 |




| MZUM.PL S.A.<br>WEBTEAM s.c.<br>RCI Sp. z o.o. | Dkumentacja powykonawcza | Skala | Nr rys. | Arkusz | Arkuszy |
|---|---|---|---|---|---|
| | MIEJSKA SIEĆ SZEROKOPASMOWA W DĄBROWIE GÓRNICZEJ | 1:1000 | 2 | 142 | 188 |

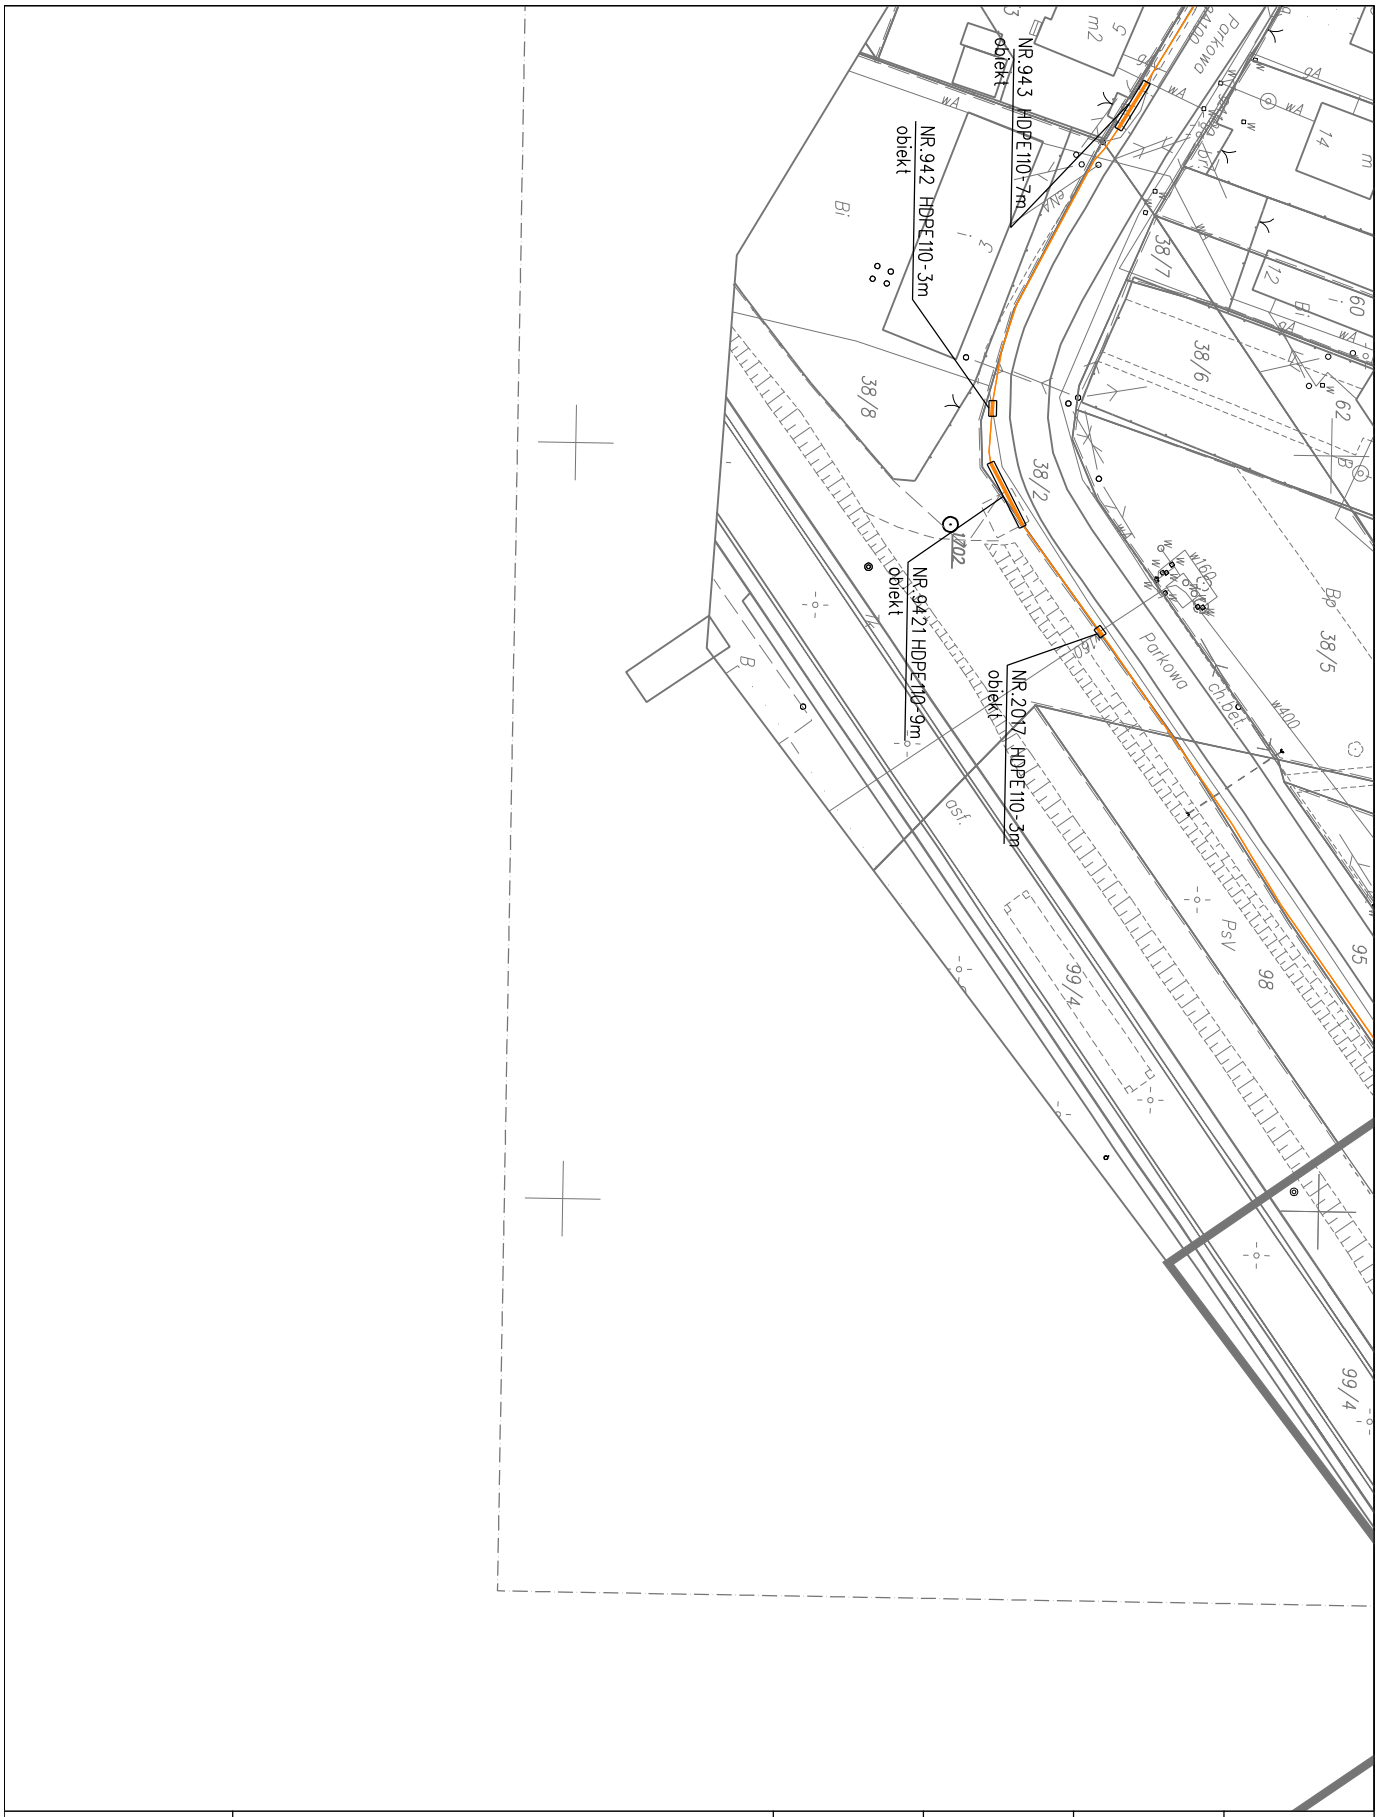


| MZUM.PL S.A.<br>WEBTEAM s.c.<br>RCI Sp. z o.o. | Dkumentacja powykonawcza | Skala | Nr rys. | Arkusz | Arkuszy |
|---|---|---|---|---|---|
| | MIEJSKA SIEĆ SZEROKOPASMOWA W DĄBROWIE GÓRNICZEJ | 1:1000 | 2 | 143 | 188 |

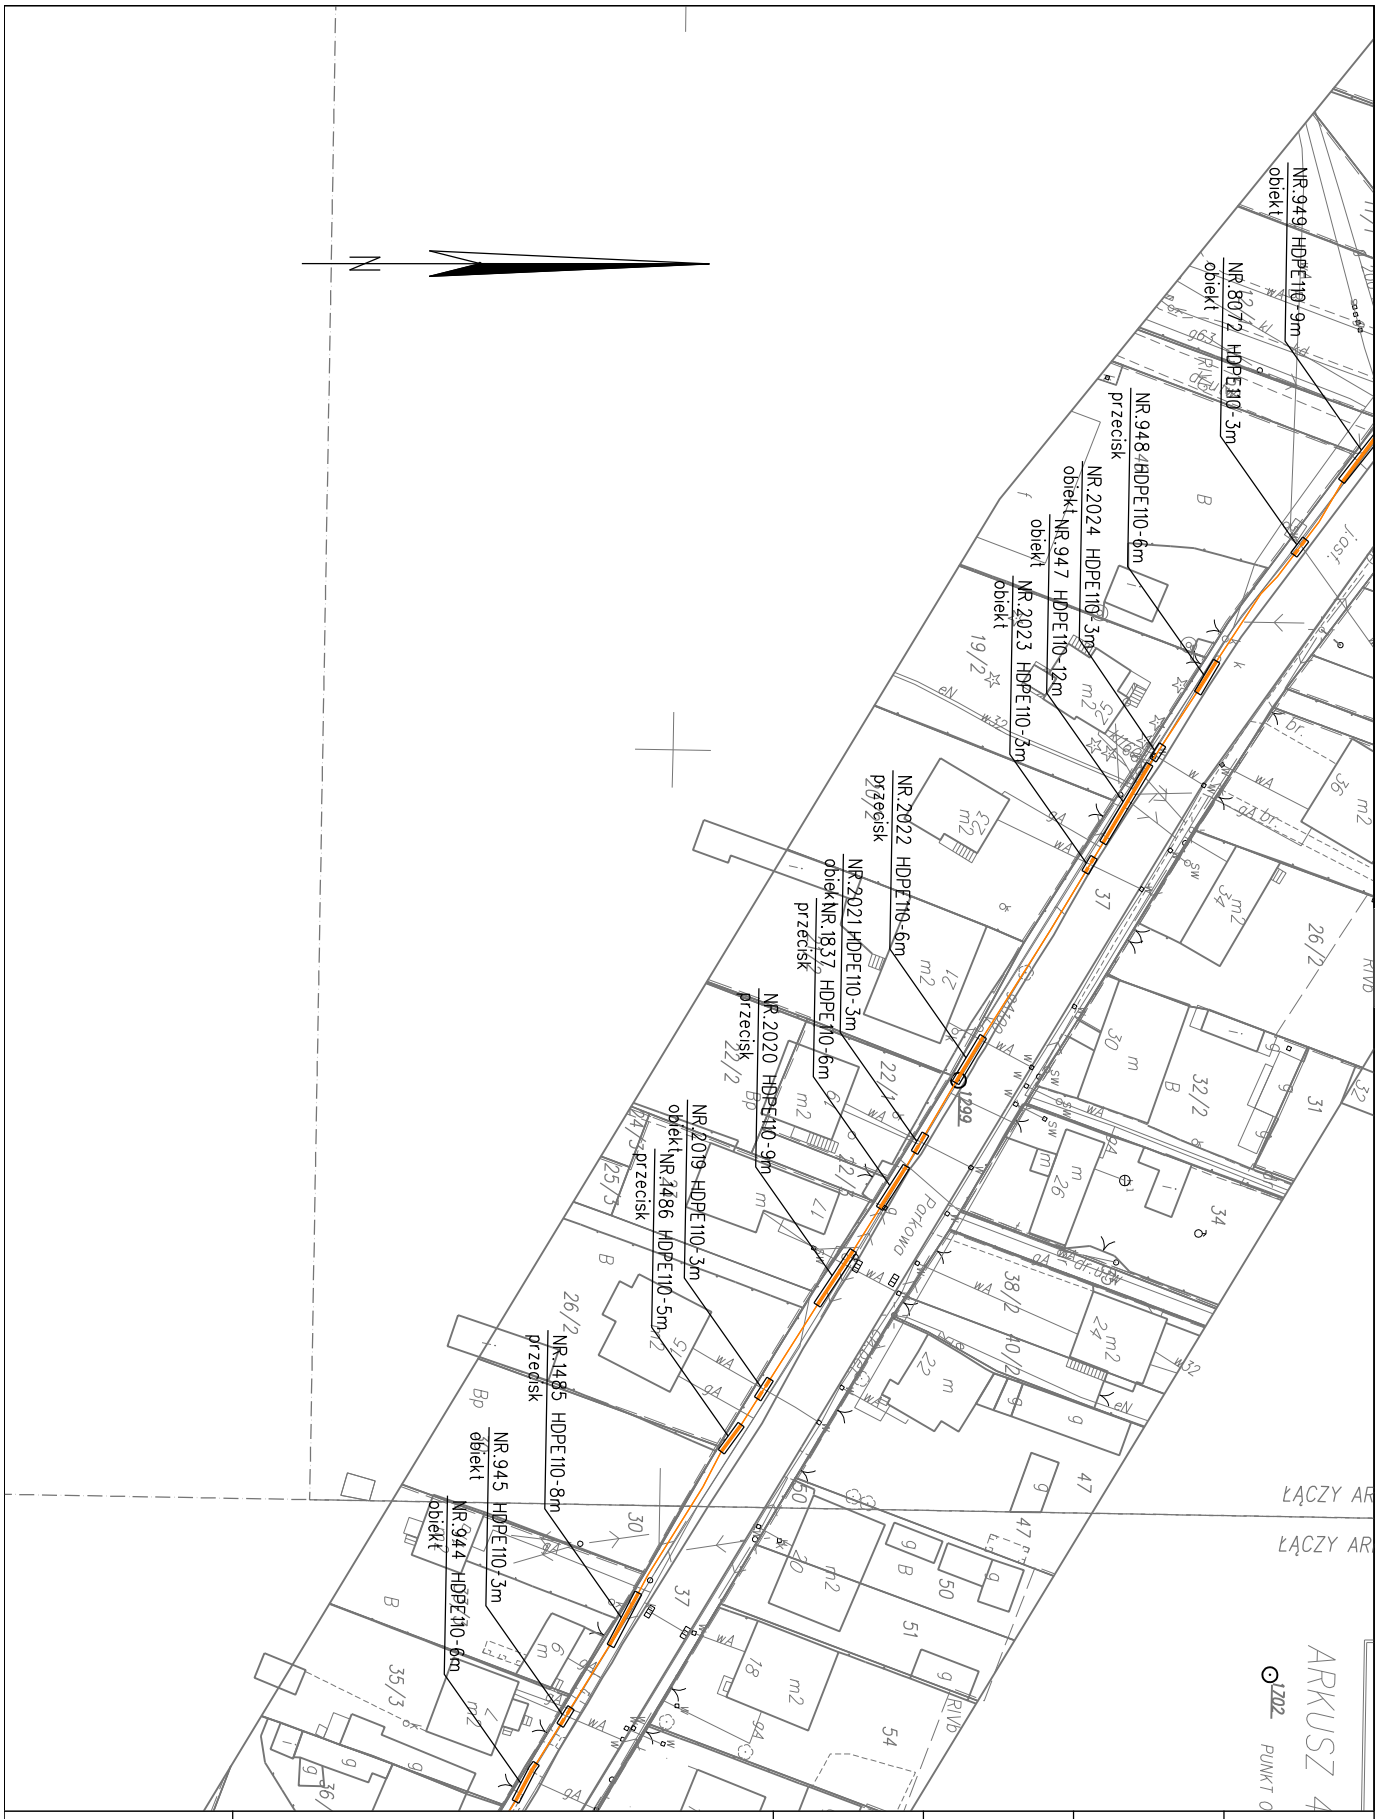


| MZUM.PL S.A.<br>WEBTEAM s.c.<br>RCI Sp. z o.o. | Dkumentacja powykonawcza | Skala | Nr rys. | Arkusz | Arkuszy |
|---|---|---|---|---|---|
| | MIEJSKA SIEĆ SZEROKOPASMOWA W DĄBROWIE GÓRNICZEJ | 1:1000 | 2 | 144 | 188 |

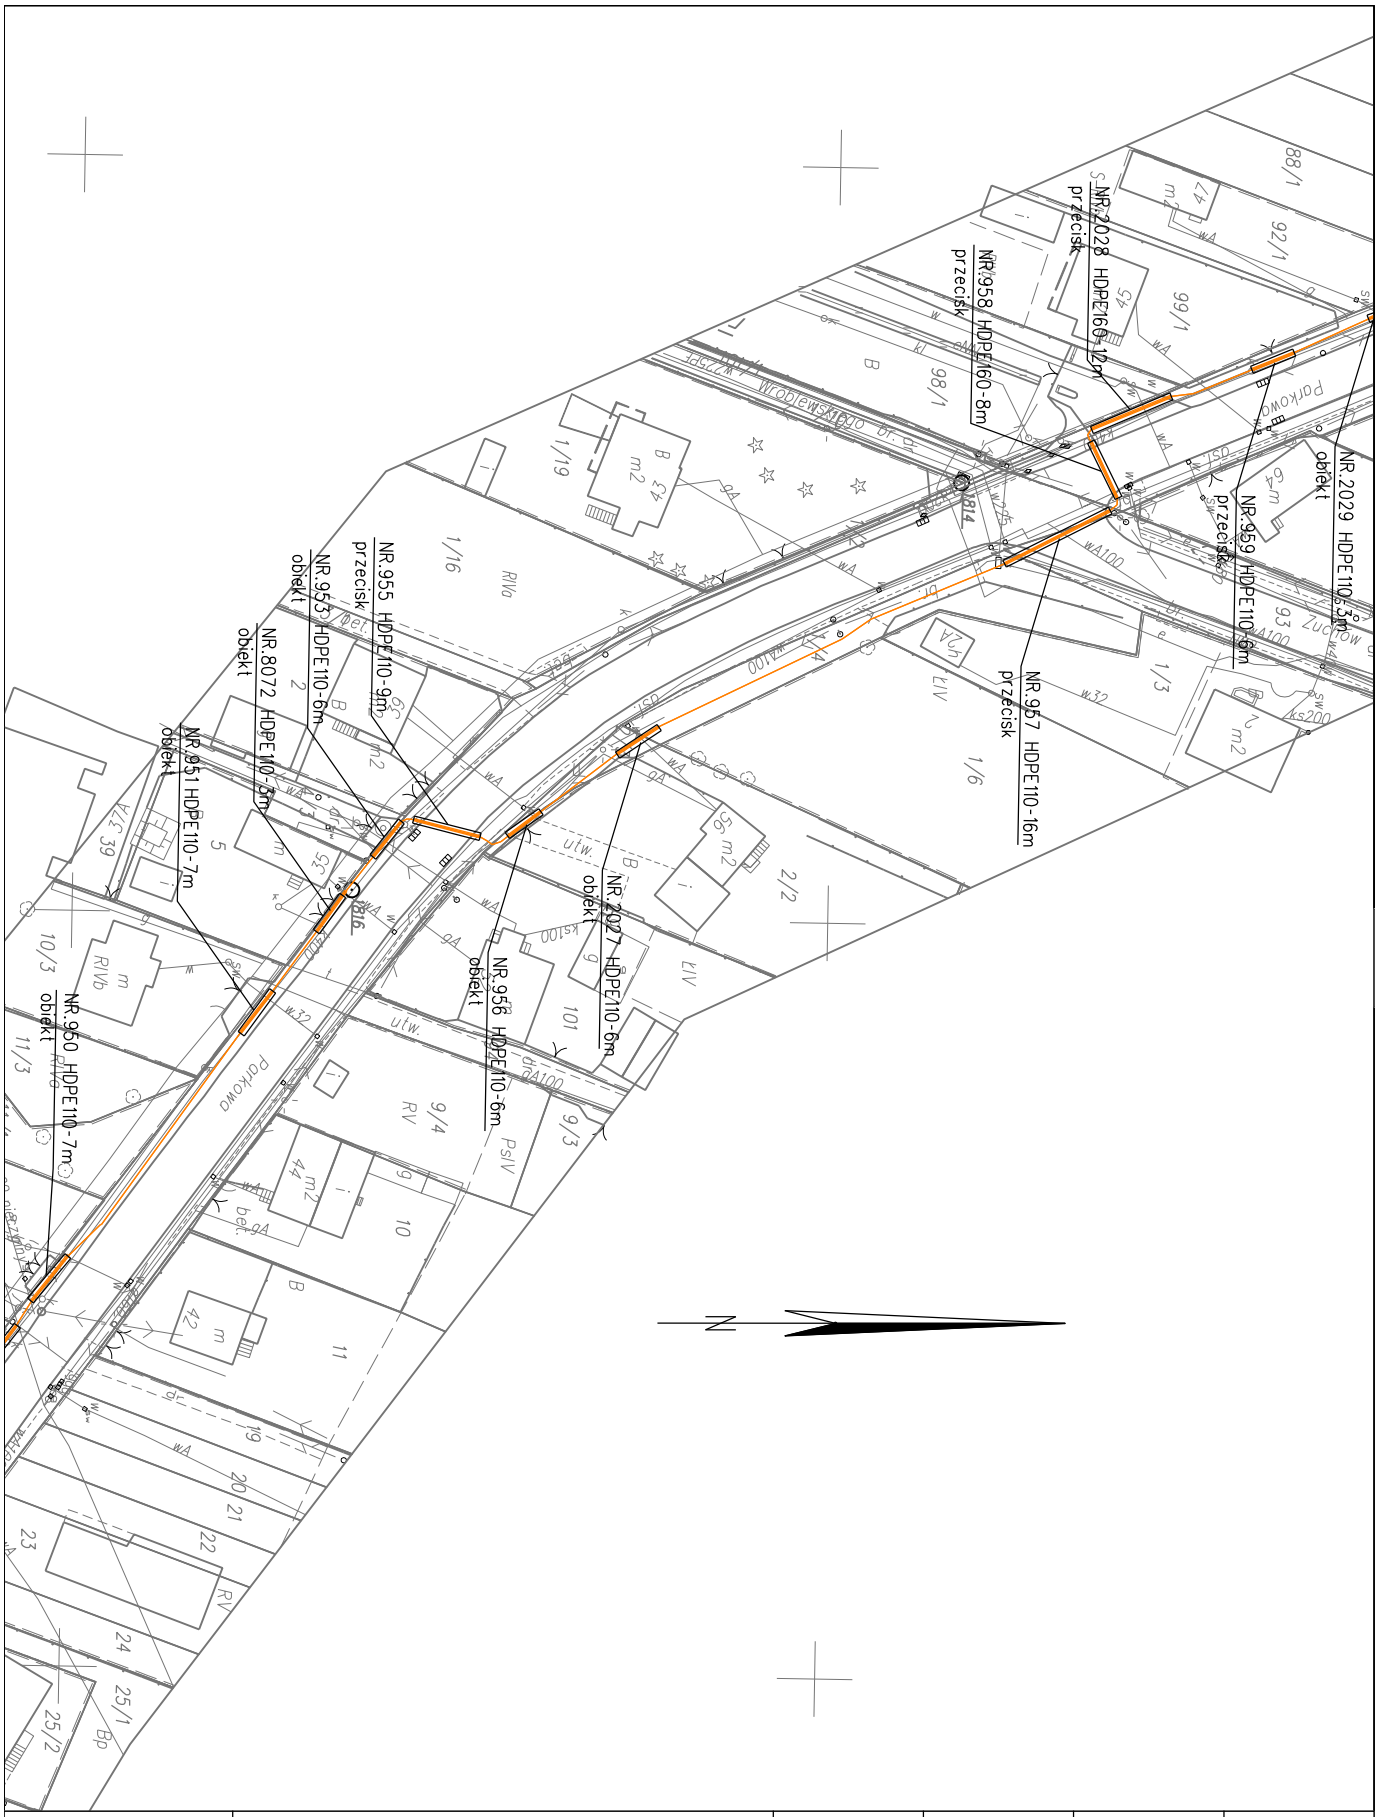


| MZUM.PL S.A.<br>WEBTEAM s.c.<br>RCI Sp. z o.o. | Dkumentacja powykonawcza | Skala | Nr rys. | Arkusz | Arkuszy |
|---|---|---|---|---|---|
| | MIEJSKA SIEĆ SZEROKOPASMOWA W DĄBROWIE GÓRNICZEJ | 1:1000 | 2 | 145 | 188 |

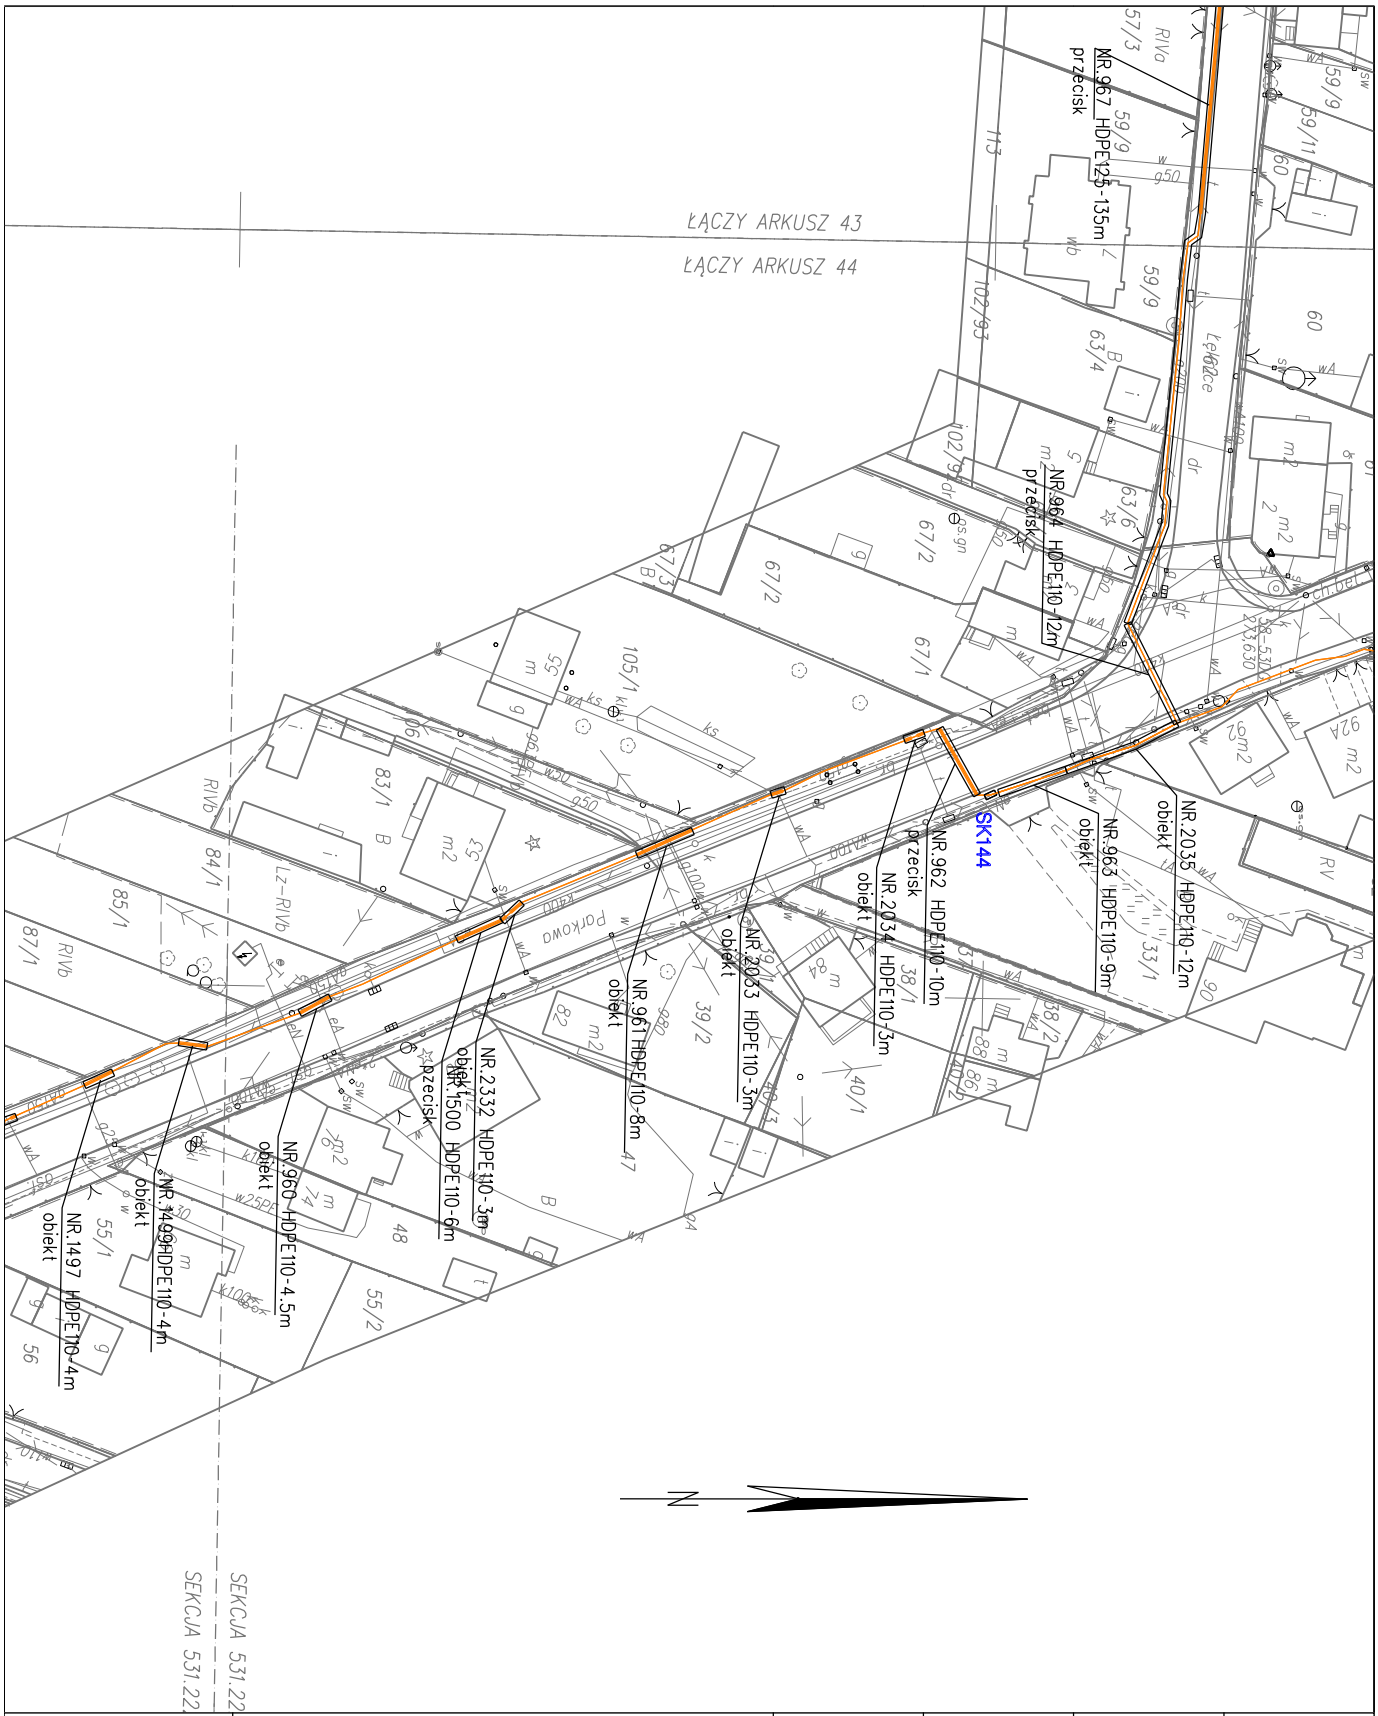


| MZUM.PL S.A.<br>WEBTEAM s.c.<br>RCI Sp. z o.o. | Dkumentacja powykonawcza | Skala | Nr rys. | Arkusz | Arkuszy |
|---|---|---|---|---|---|
| | MIEJSKA SIEĆ SZEROKOPASMOWA W DĄBROWIE GÓRNICZEJ | 1:1000 | 2 | 146 | 188 |

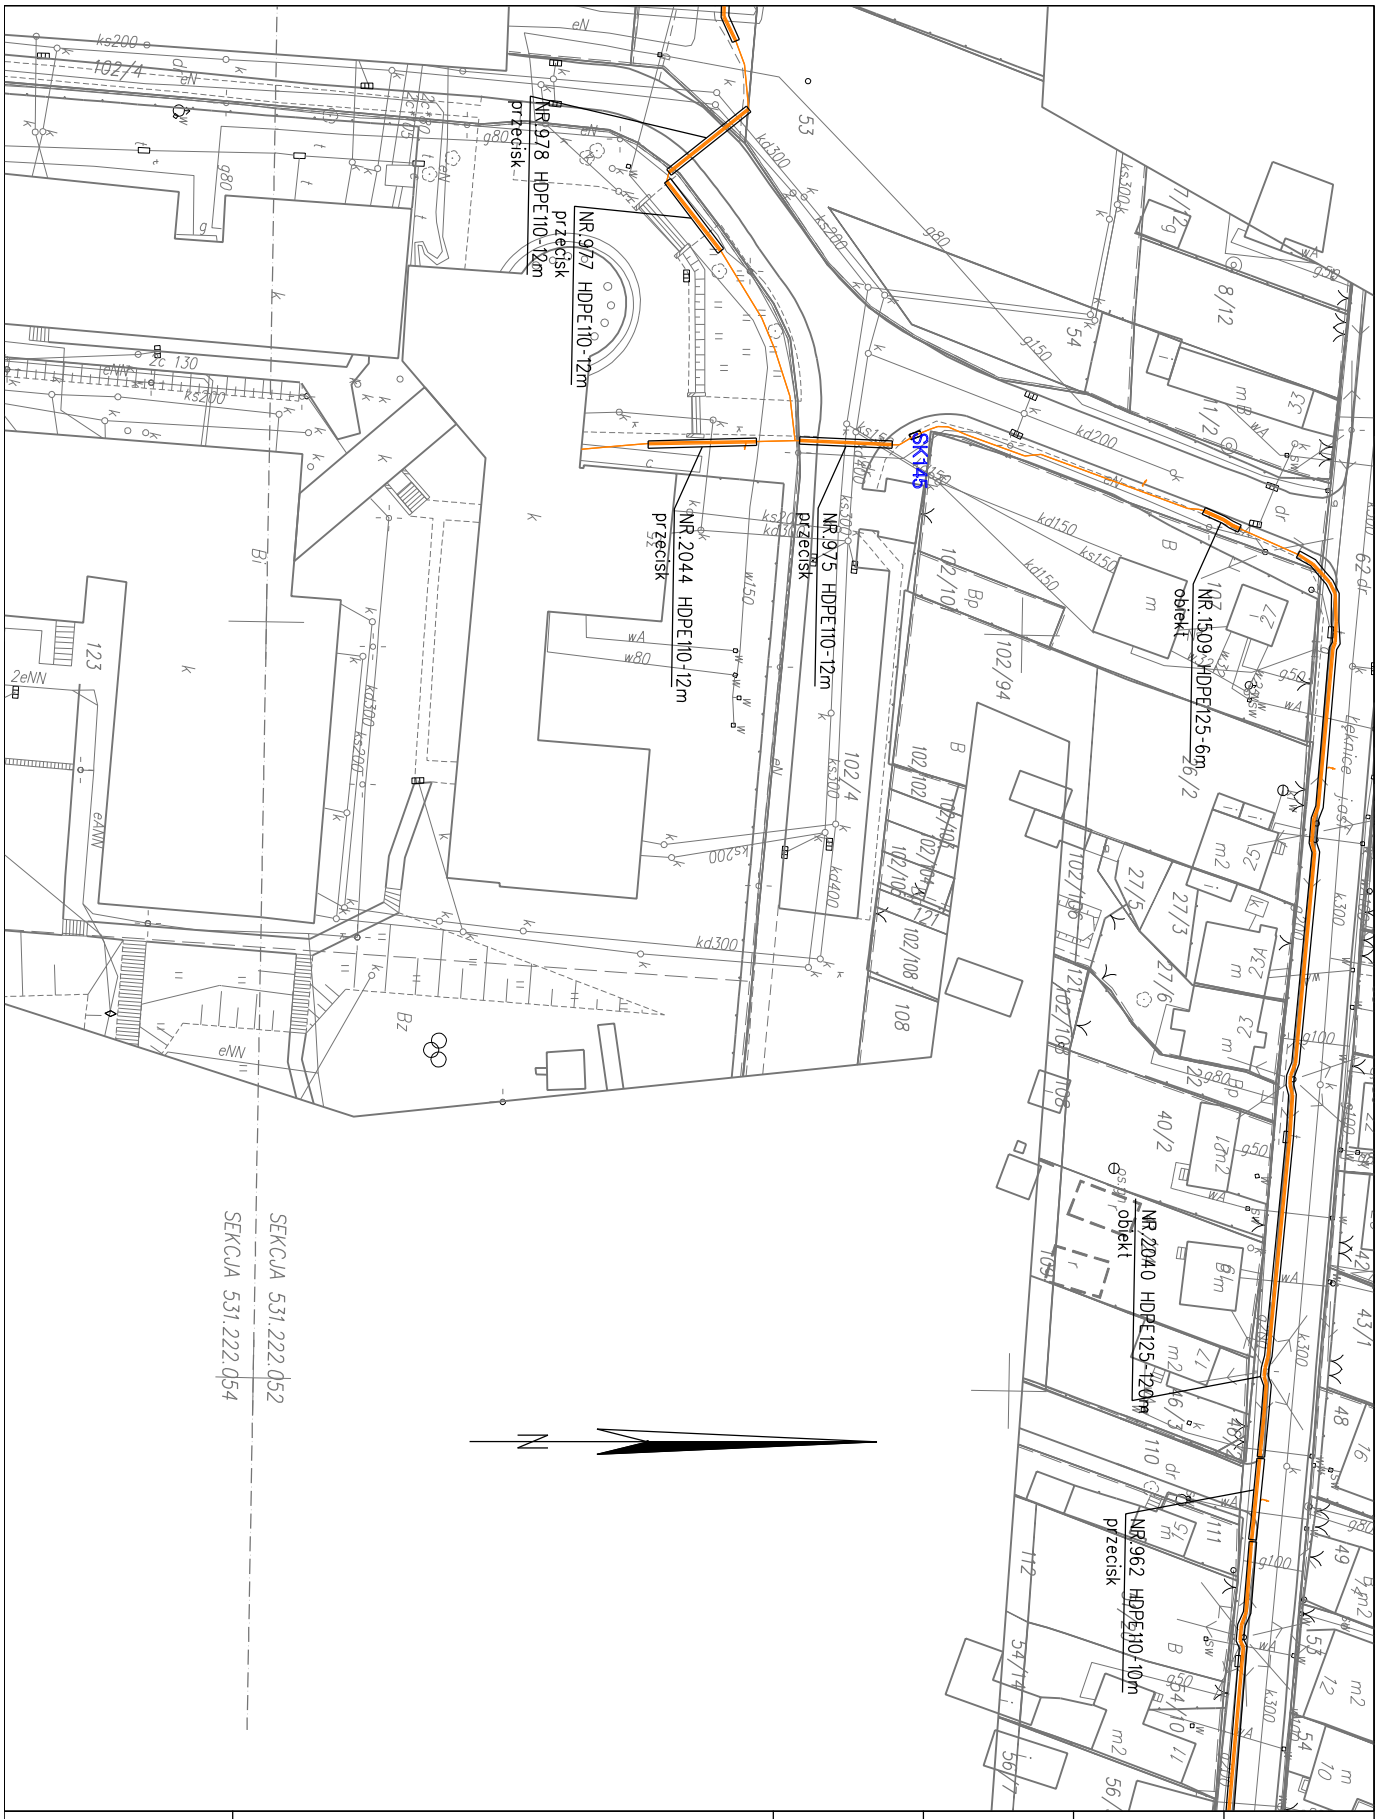


| | | | | | |
|---|---|---|---|---|---|
| MZUM.PL S.A.<br>WEBTEAM s.c.<br>RCI Sp. z o.o. | Dkumentacja powykonawcza | Skala | Nr rys. | Arkusz | Arkuszy |
| | MIEJSKA SIEĆ SZEROKOPASMOWA W DĄBROWIE GÓRNICZEJ | 1:1000 | 2 | 147 | 188 |

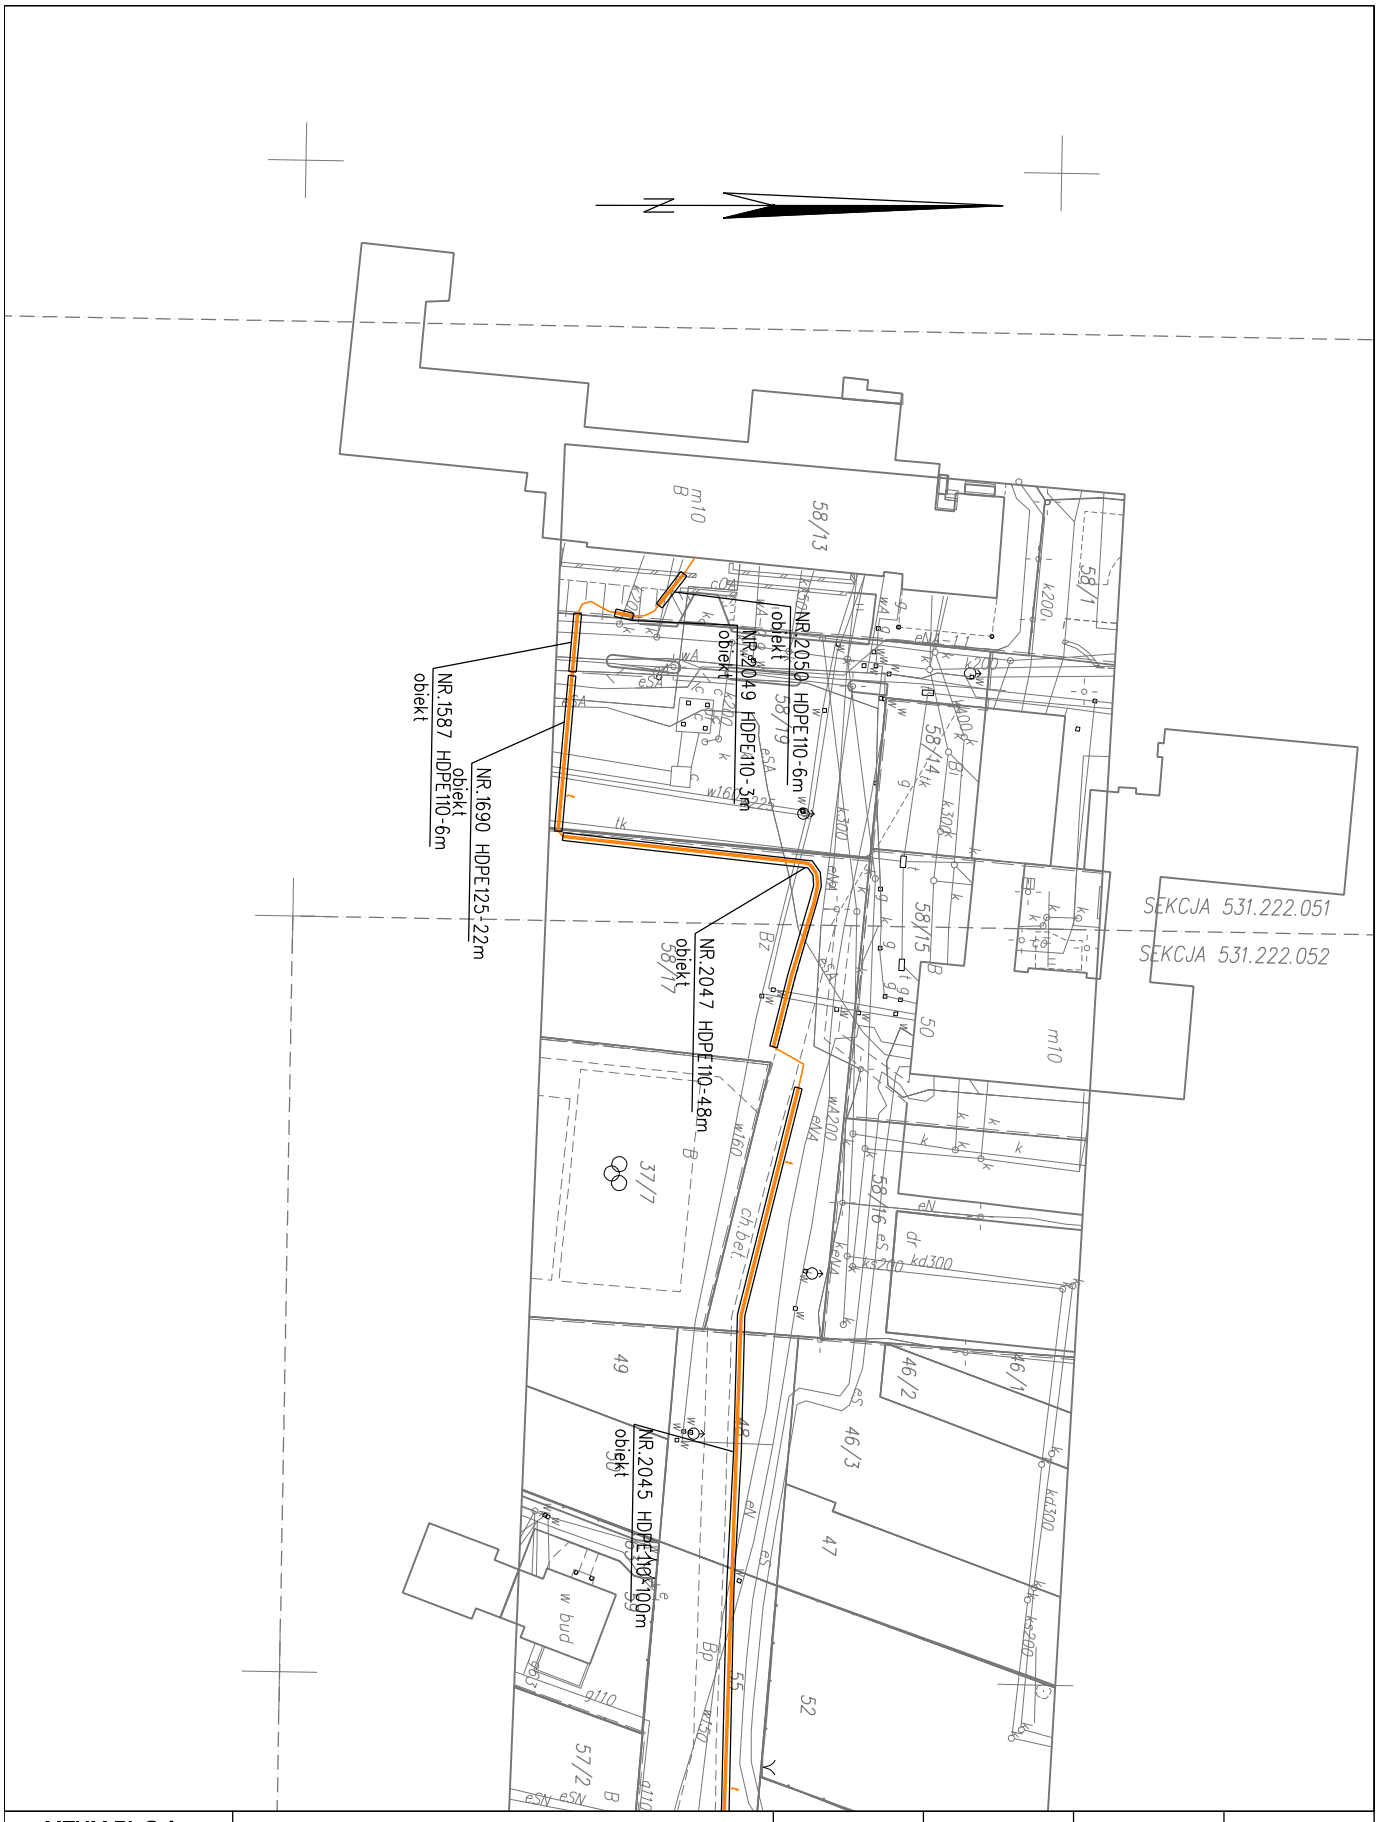


| MZUM.PL S.A.<br>WEBTEAM s.c.<br>RCI Sp. z o.o. | Dkumentacja powykonawcza | Skala | Nr rys. | Arkusz | Arkuszy |
|---|---|---|---|---|---|
| | MIEJSKA SIEĆ SZEROKOPASMOWA W DĄBROWIE GÓRNICZEJ | 1:1000 | 2 | 148 | 188 |

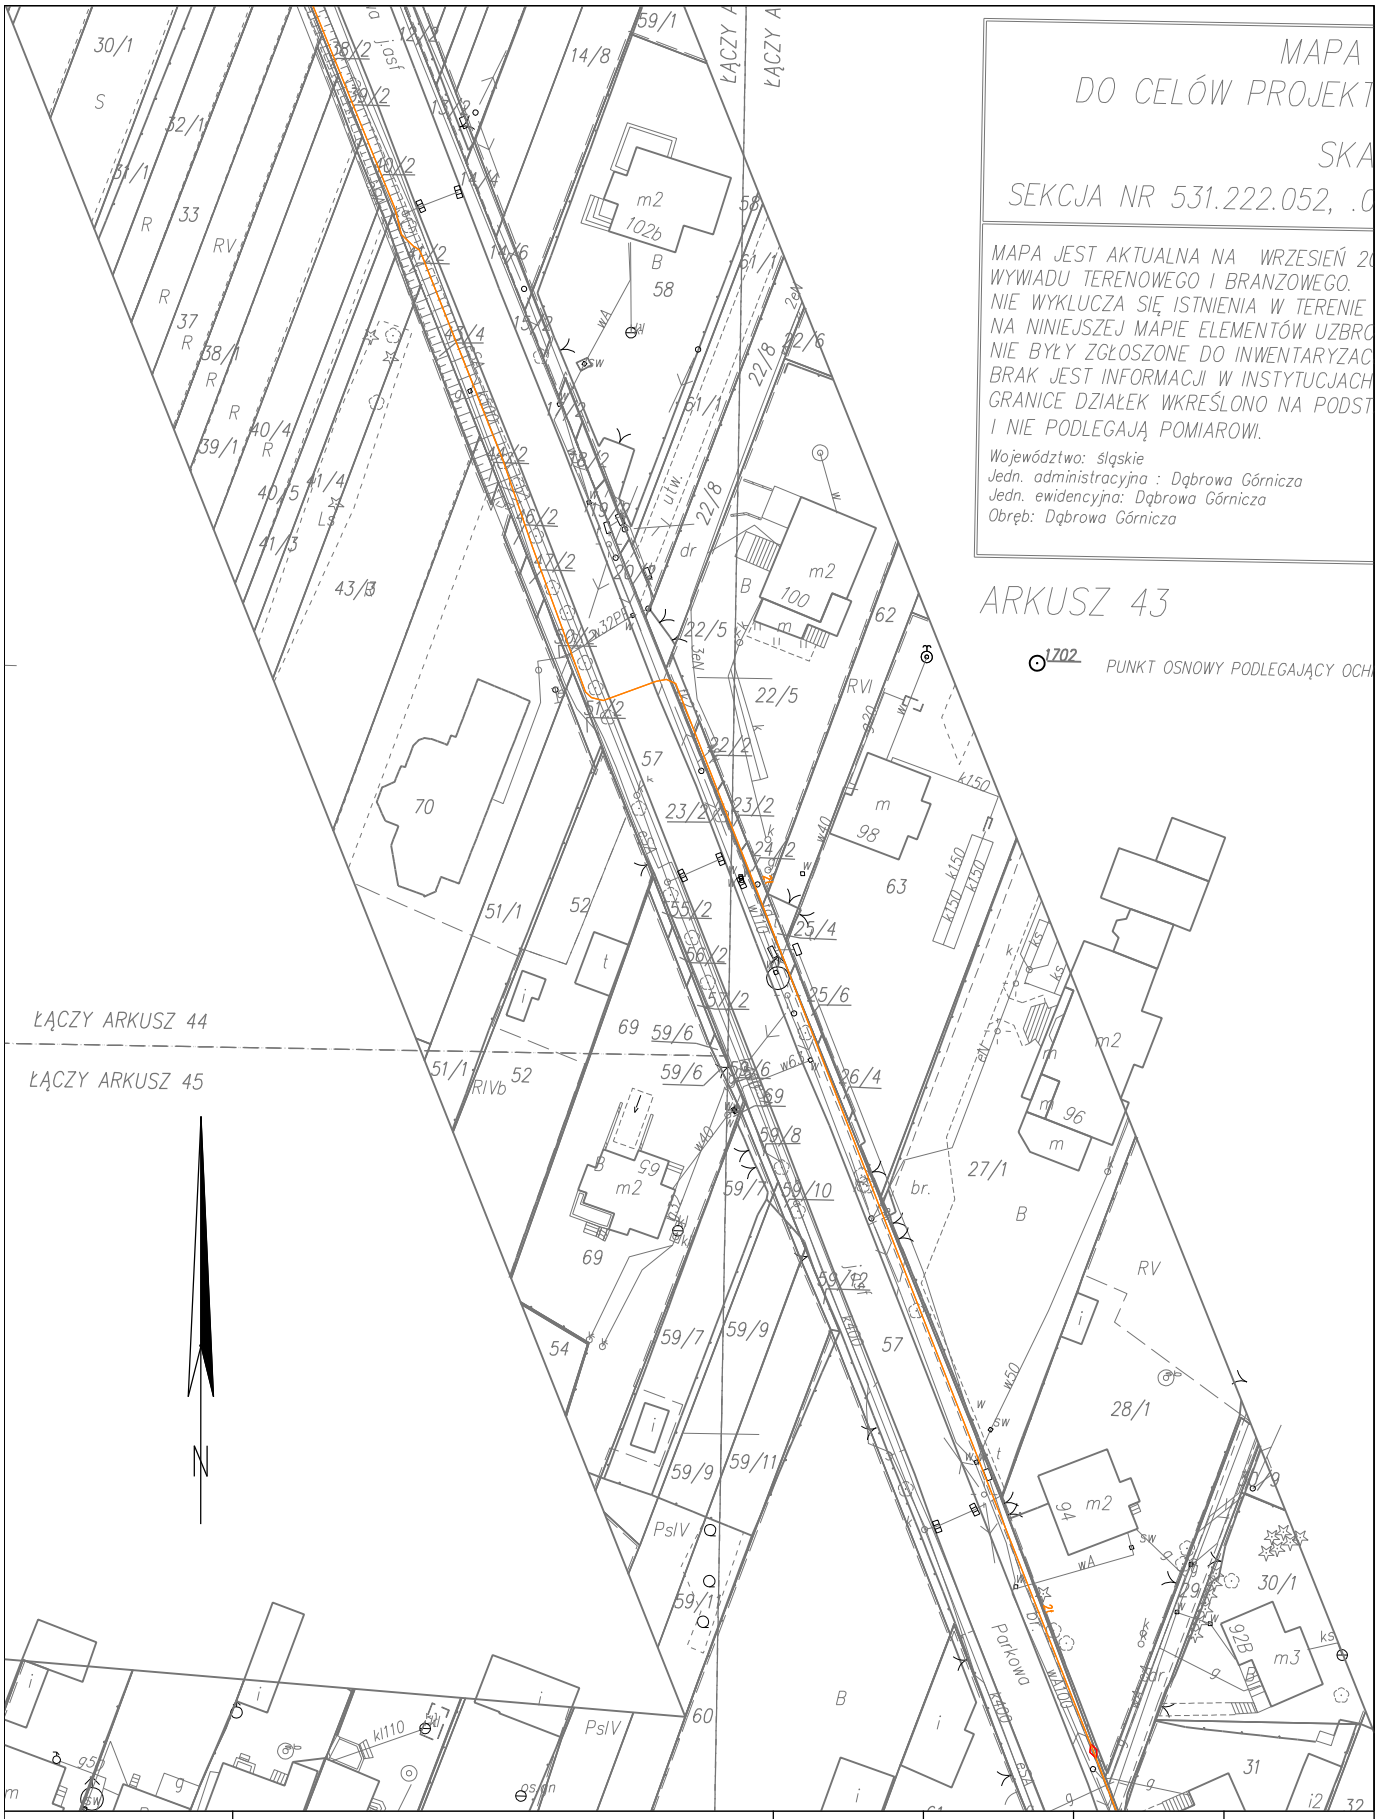


| MZUM.PL S.A.<br>WEBTEAM s.c.<br>RCI Sp. z o.o. | Dkumentacja powykonawcza | Skala | Nr rys. | Arkusz | Arkuszy |
|---|---|---|---|---|---|
| | MIEJSKA SIEĆ SZEROKOPASMOWA W DĄBROWIE GÓRNICZEJ | 1:1000 | 2 | 149 | 188 |

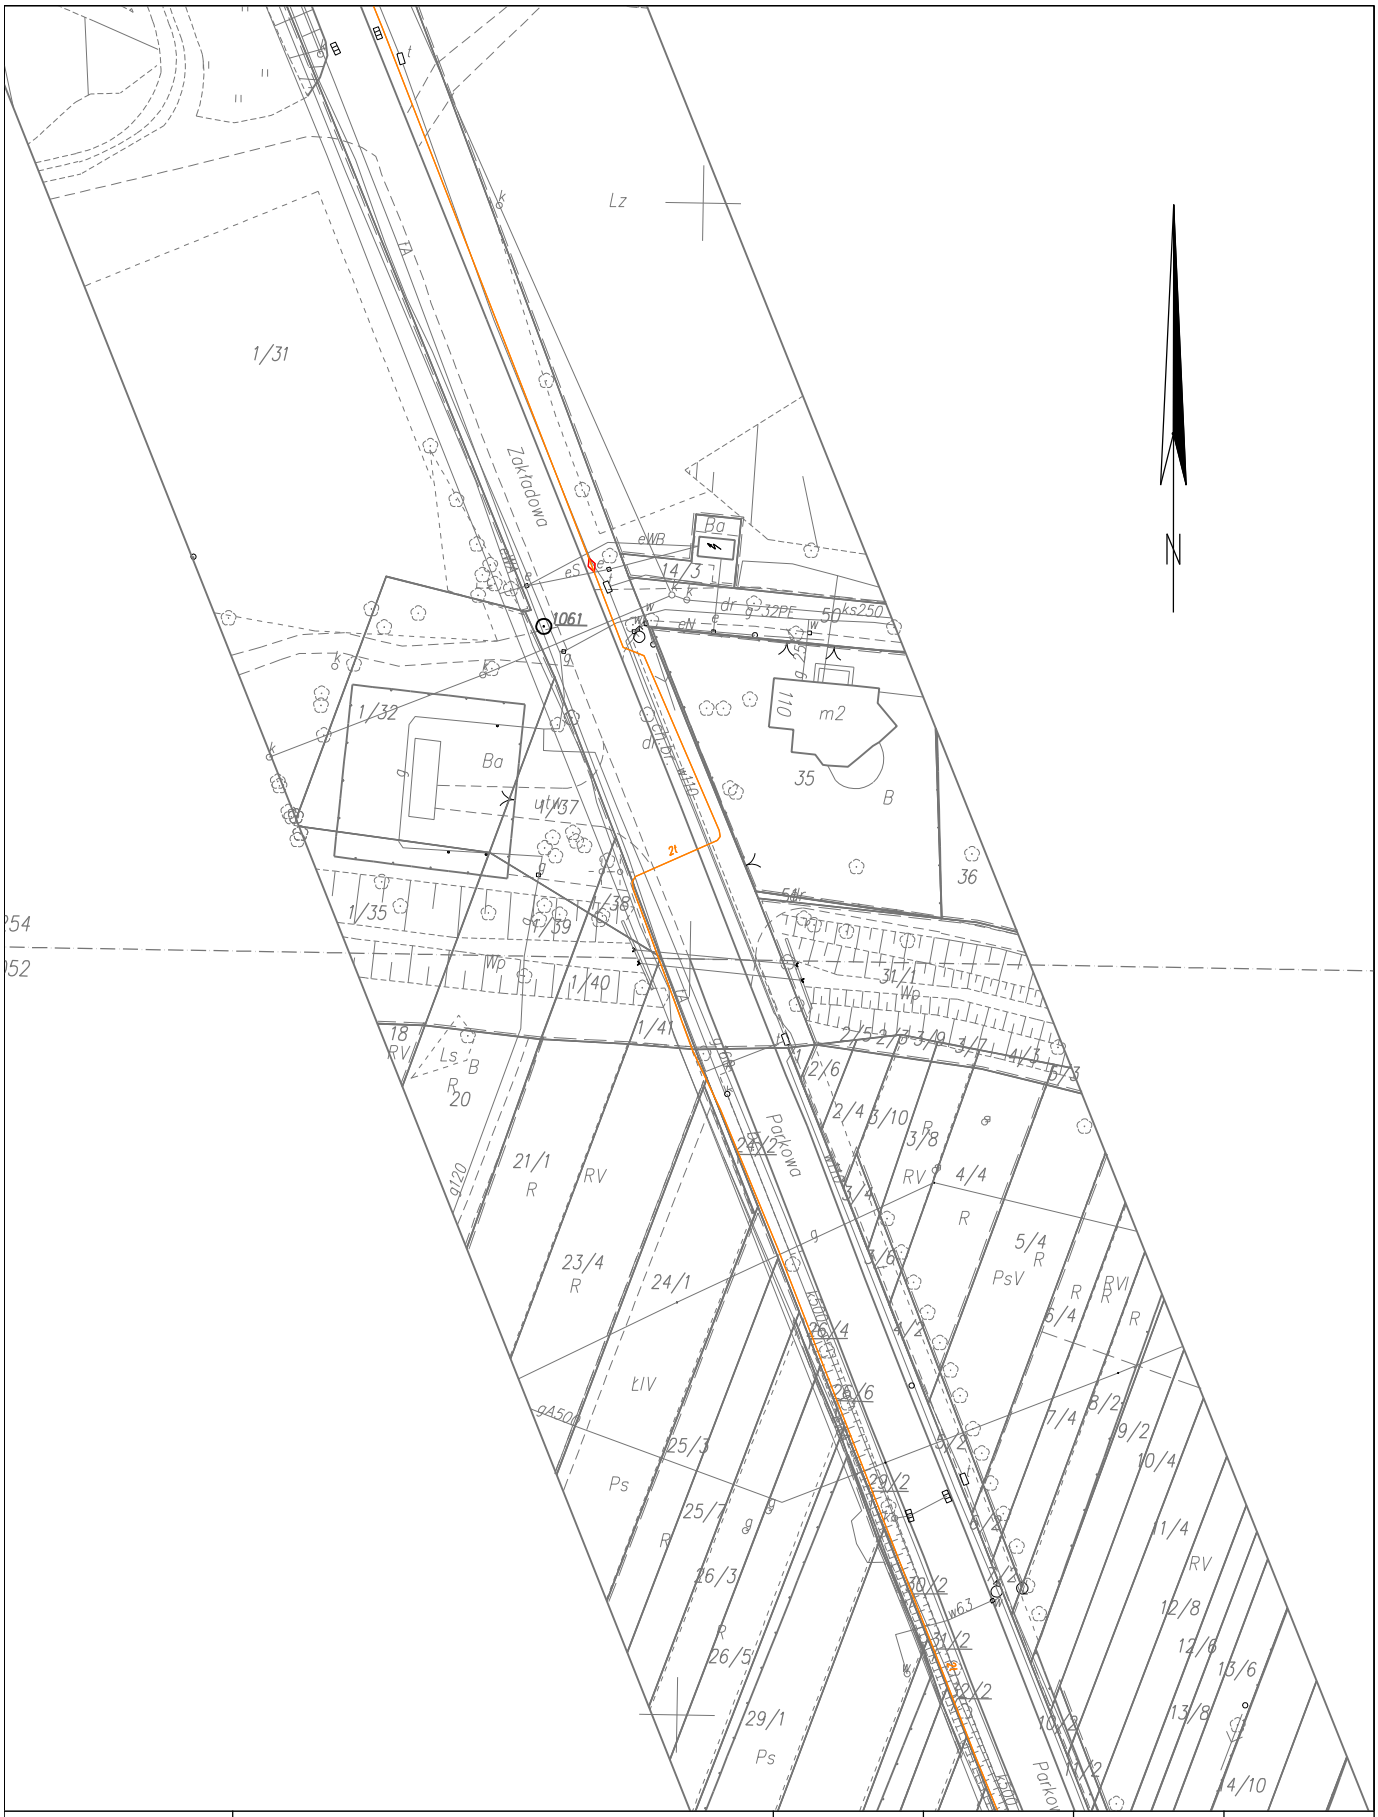


| MZUM.PL S.A.<br>WEBTEAM s.c.<br>RCI Sp. z o.o. | Dkumentacja powykonawcza | Skala | Nr rys. | Arkusz | Arkuszy |
|---|---|---|---|---|---|
| | MIEJSKA SIEĆ SZEROKOPASMOWA W DĄBROWIE GÓRNICZEJ | 1:1000 | 2 | 150 | 188 |